

DILIGENCIA: Per fer constar que el present projecte fou aprovat provisionalment per l'ajuntament.

El Ple de data 29-07-93
Blanes, 30 de agost de 1993

El secretari,



GENERALITAT DE CATALUNYA

DEPARTAMENT DE POLÍTICA TERRITORIAL I OBRES PÚBLIQUES

DIRECCIÓN GENERAL D'URBANISMO

DOCUMENT OBJECTE D'APROVACIÓ DEFINITIVA PER LA COMISSIÓ D'URBANISMO DE GIRONA EN DATA. 23 MARÇ 1994
LA SECRETARIA

DILIGENCIA: Per fer constar que el present projecte fou aprovat provisionalment per

Ple
de data 28/2/94
Blanes, 7 de març de 1994

El secretari

MODIFICACIÓ PUNTUAL PLA GENERAL
MODIFICACIÓ AMBIT ZONA DE REMODELACIÓ I NOVA ORDENACIÓ CLAU 5

AJUNTAMENT DE
BLANES



AJUNTAMENT DE BLANES



AJUNTAMENT DE BLANES

MODIFICACIÓ PUNTUAL PLA GENERAL

Modificació Ambit Zona de Remodelació i Nova Ordenació (Clau 5)

MEMORIA

GENERALITAT DE CATALUNYA

DEPARTAMENT DE POLÍTICA TERRITORIAL I OBRES PÚBLIQUES
DIRECCIÓ GENERAL D'URBANISME

DOCUMENT OBJECTE D'APROVACIÓ DEFINITIVA PER LA COMISSIÓ D'URBANISME DE GIRONA EN DATA. 23 MARÇ 1994
LA SECRETARIA

M. M. M.

Antecedents.-

El Pla General d'Ordenació Municipal, aprovat com a Text Refós el 12 de juliol de 1989, preveu un sector del Sòl Urbà com a Zona de Remodelació i Nova Ordenació Clau (Clau 5).

Comprèn, segons propria definició del Pla General, un sector del Sòl Urbà de propietat molt concentrada i que fins al present ha quedat exclòs del procés edificatori i per al qual el Pla precisa les condicions per al previsible procés urbanitzador que haurà de desenvolupar-se necessàriament mitjançant la redacció d'un Pla Especial de Reforma, i que abarcaria la totalitat de l'unitat de zona.

El Pla General preveu també que l'atorgament de llicències d'edificació quedarà supeditat a la previa aprovació definitiva del P.E.R.I., i a la cessió gratuita del Sòl públic que, per a aquesta zona, es fixa en aquest Pla, incloent les afectacions que per al sistema viari es produeixen.

Si analitzem l'àmbit que proposa el Pla General, es detecta que, a més del propietari majoritari, resten dins d'aquest una altre sèrie de petits propietaris alguns amb finques edificables, i altres amb terrenys lliures.

PROPOSTA.-

Vist que el Pla General el que pretén es ordenar un sector que suposa lliure d'edificacions, i al fet que a efectes de gestió, l'existència de finques totalment consolidades complica extraordinàriament tot el procés, es proposa la modificació de l'àmbit del sector, excloent-hi tots els propietaris minoritaris amb finques edificades excepte un situat a l'extrem Nord, que per les seves característiques de situació dins l'àmbit la seva exclusió podrà alterar negativament la futura ordenació del sector.

La proposta es concreta en modificar el Planol número 14, sèrie F, escala 1/1000 de Pla General, on es grafiaria el nou àmbit. Al mateix temps es qualificaria com a Casc Antic (Clau 1) les finques que es situen al llarg d'un tram



AJUNTAMENT DE BLANES

del carrer Santa Bàrbara.

Suspensió de Llicències.

D'acord amb el que disposa l'art. 41 del Decret Legislatiu 1/1990 de 12 de juliol (Text Refós Català en matèria de Legislació Urbanística), l'aprovació inicial de la present modificació del Pla General suposa la suspensió de llicències de parcel·lació, d'edificació i d'enderrocament en l'àmbit corresponent a la zona qualificada pel Pla General vigent com a Zona de Remodelació i Nova Ordenació (Clau 5), i grafiada en el plànol número 14, sèrie F, escala 1/1000 del Pla General.

Blanes, 3 de juny de 1993

L'ARQUITECTE MUNICIPAL



ARRENTAMENT
DE
BLANCS

GENERALITAT DE CATALUNYA

DEPARTAMENT DE POLÍTICA TERRITORIAL I ÒBRES PÚBLIQUES

DIRECCIÓ GENERAL D'URBANISME


DOCUMENT OBJECTE D'APROVA-
CIÓ DEFINITIVA PER LA COMISSIÓ
D'URBANISME DE GIRONA EN
LA SECRETARIA


Mellado

C

16.00

E

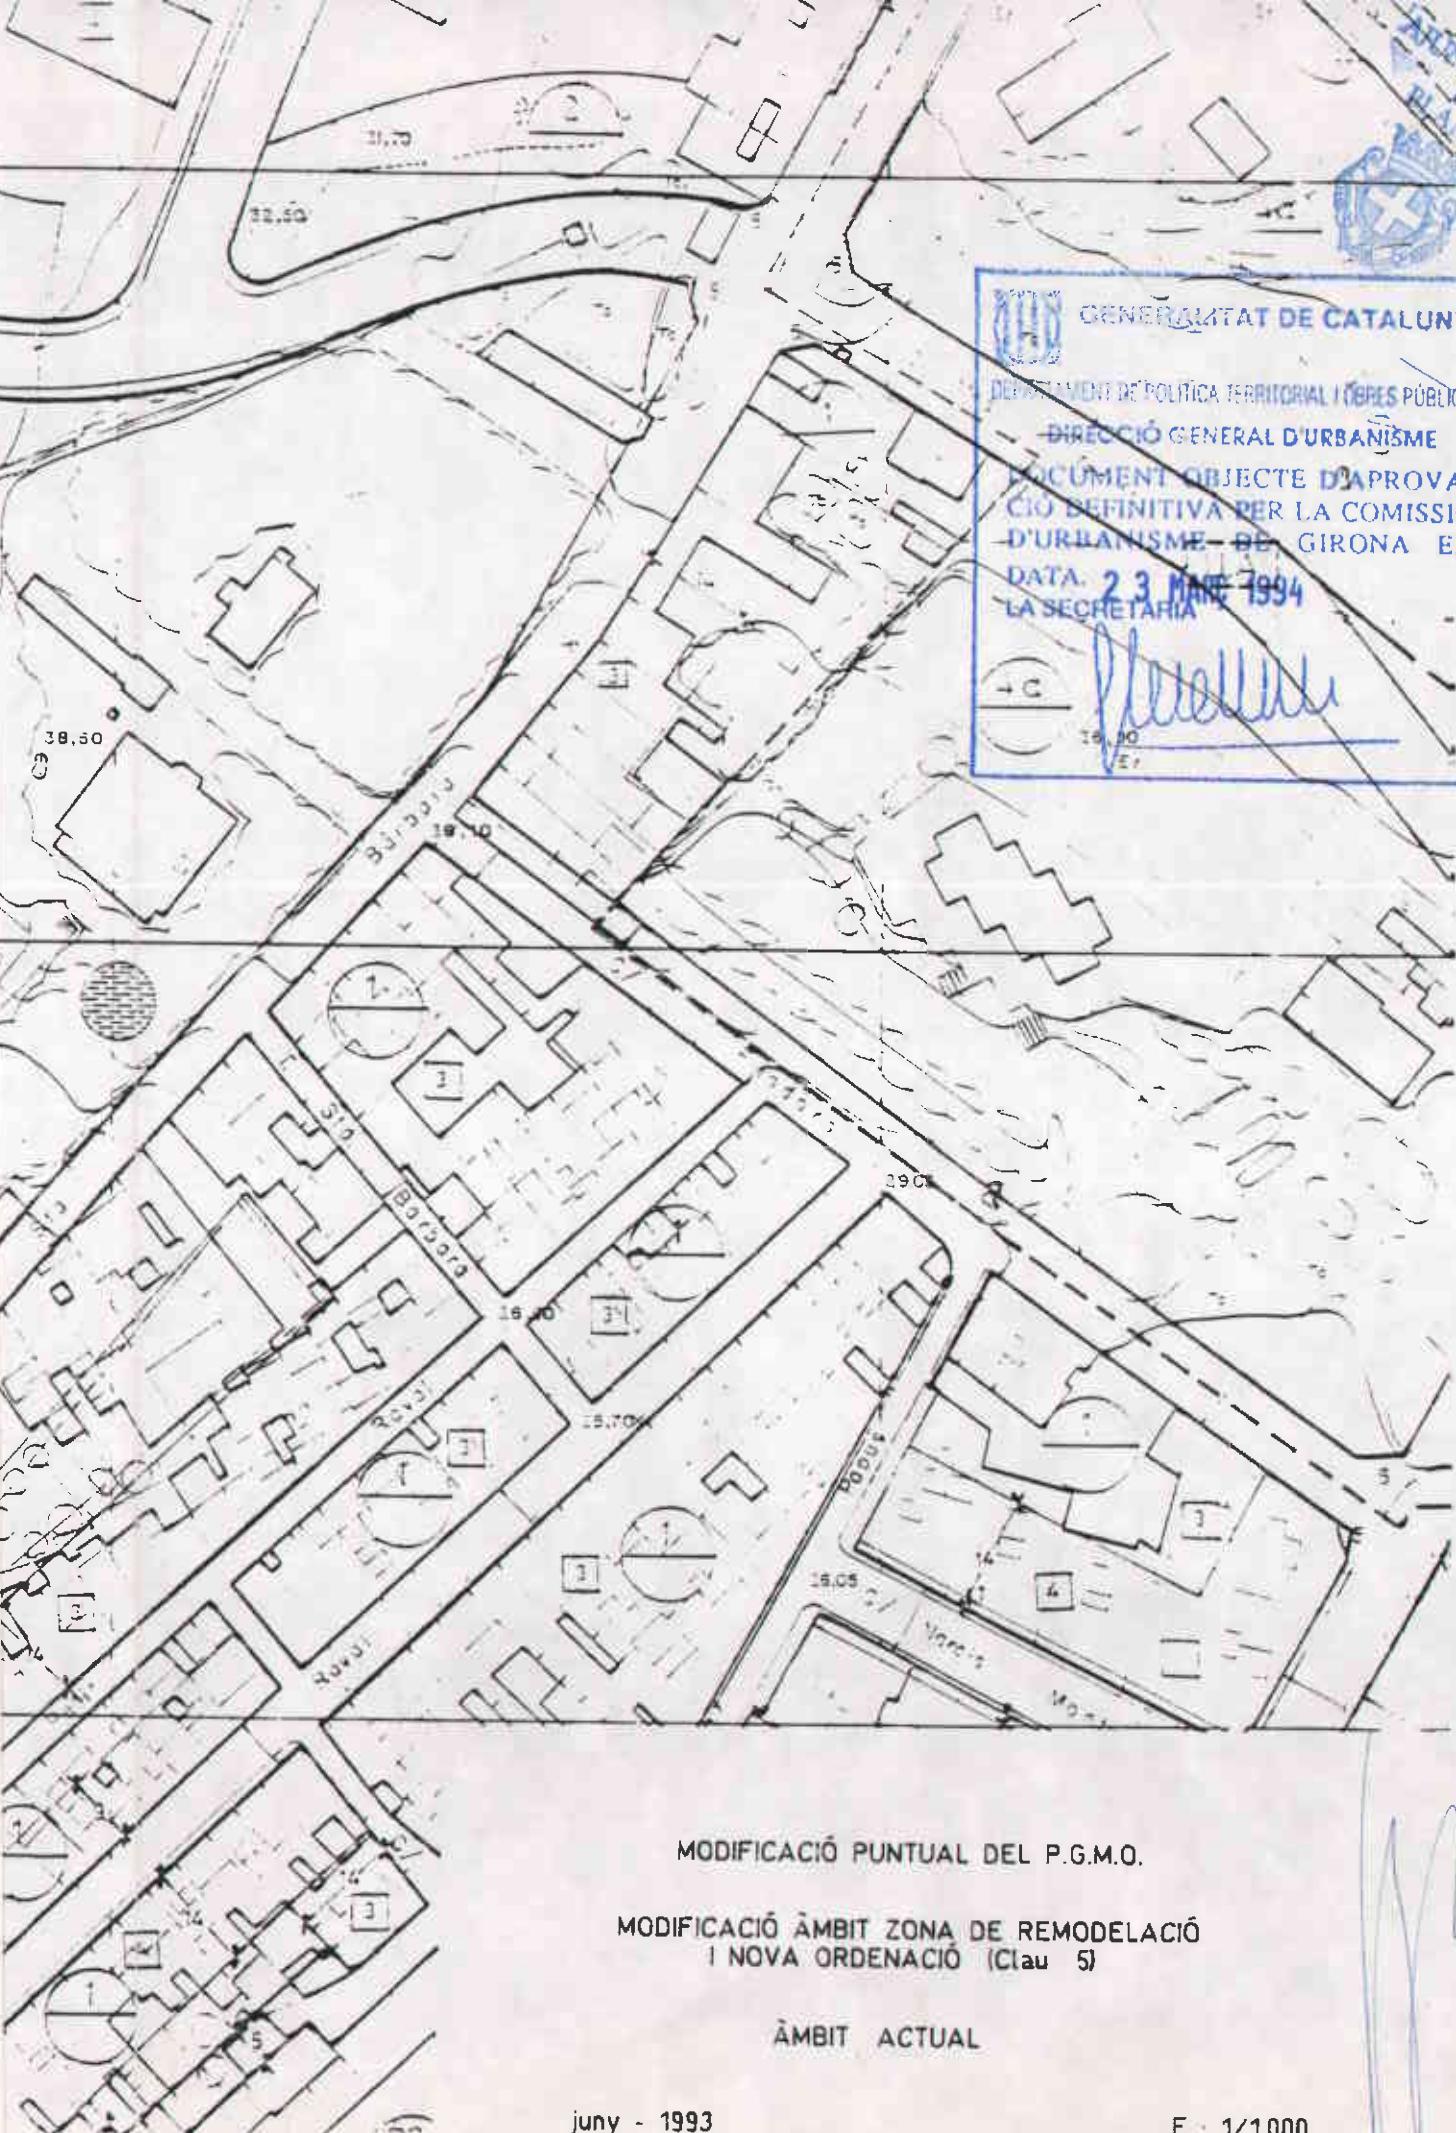

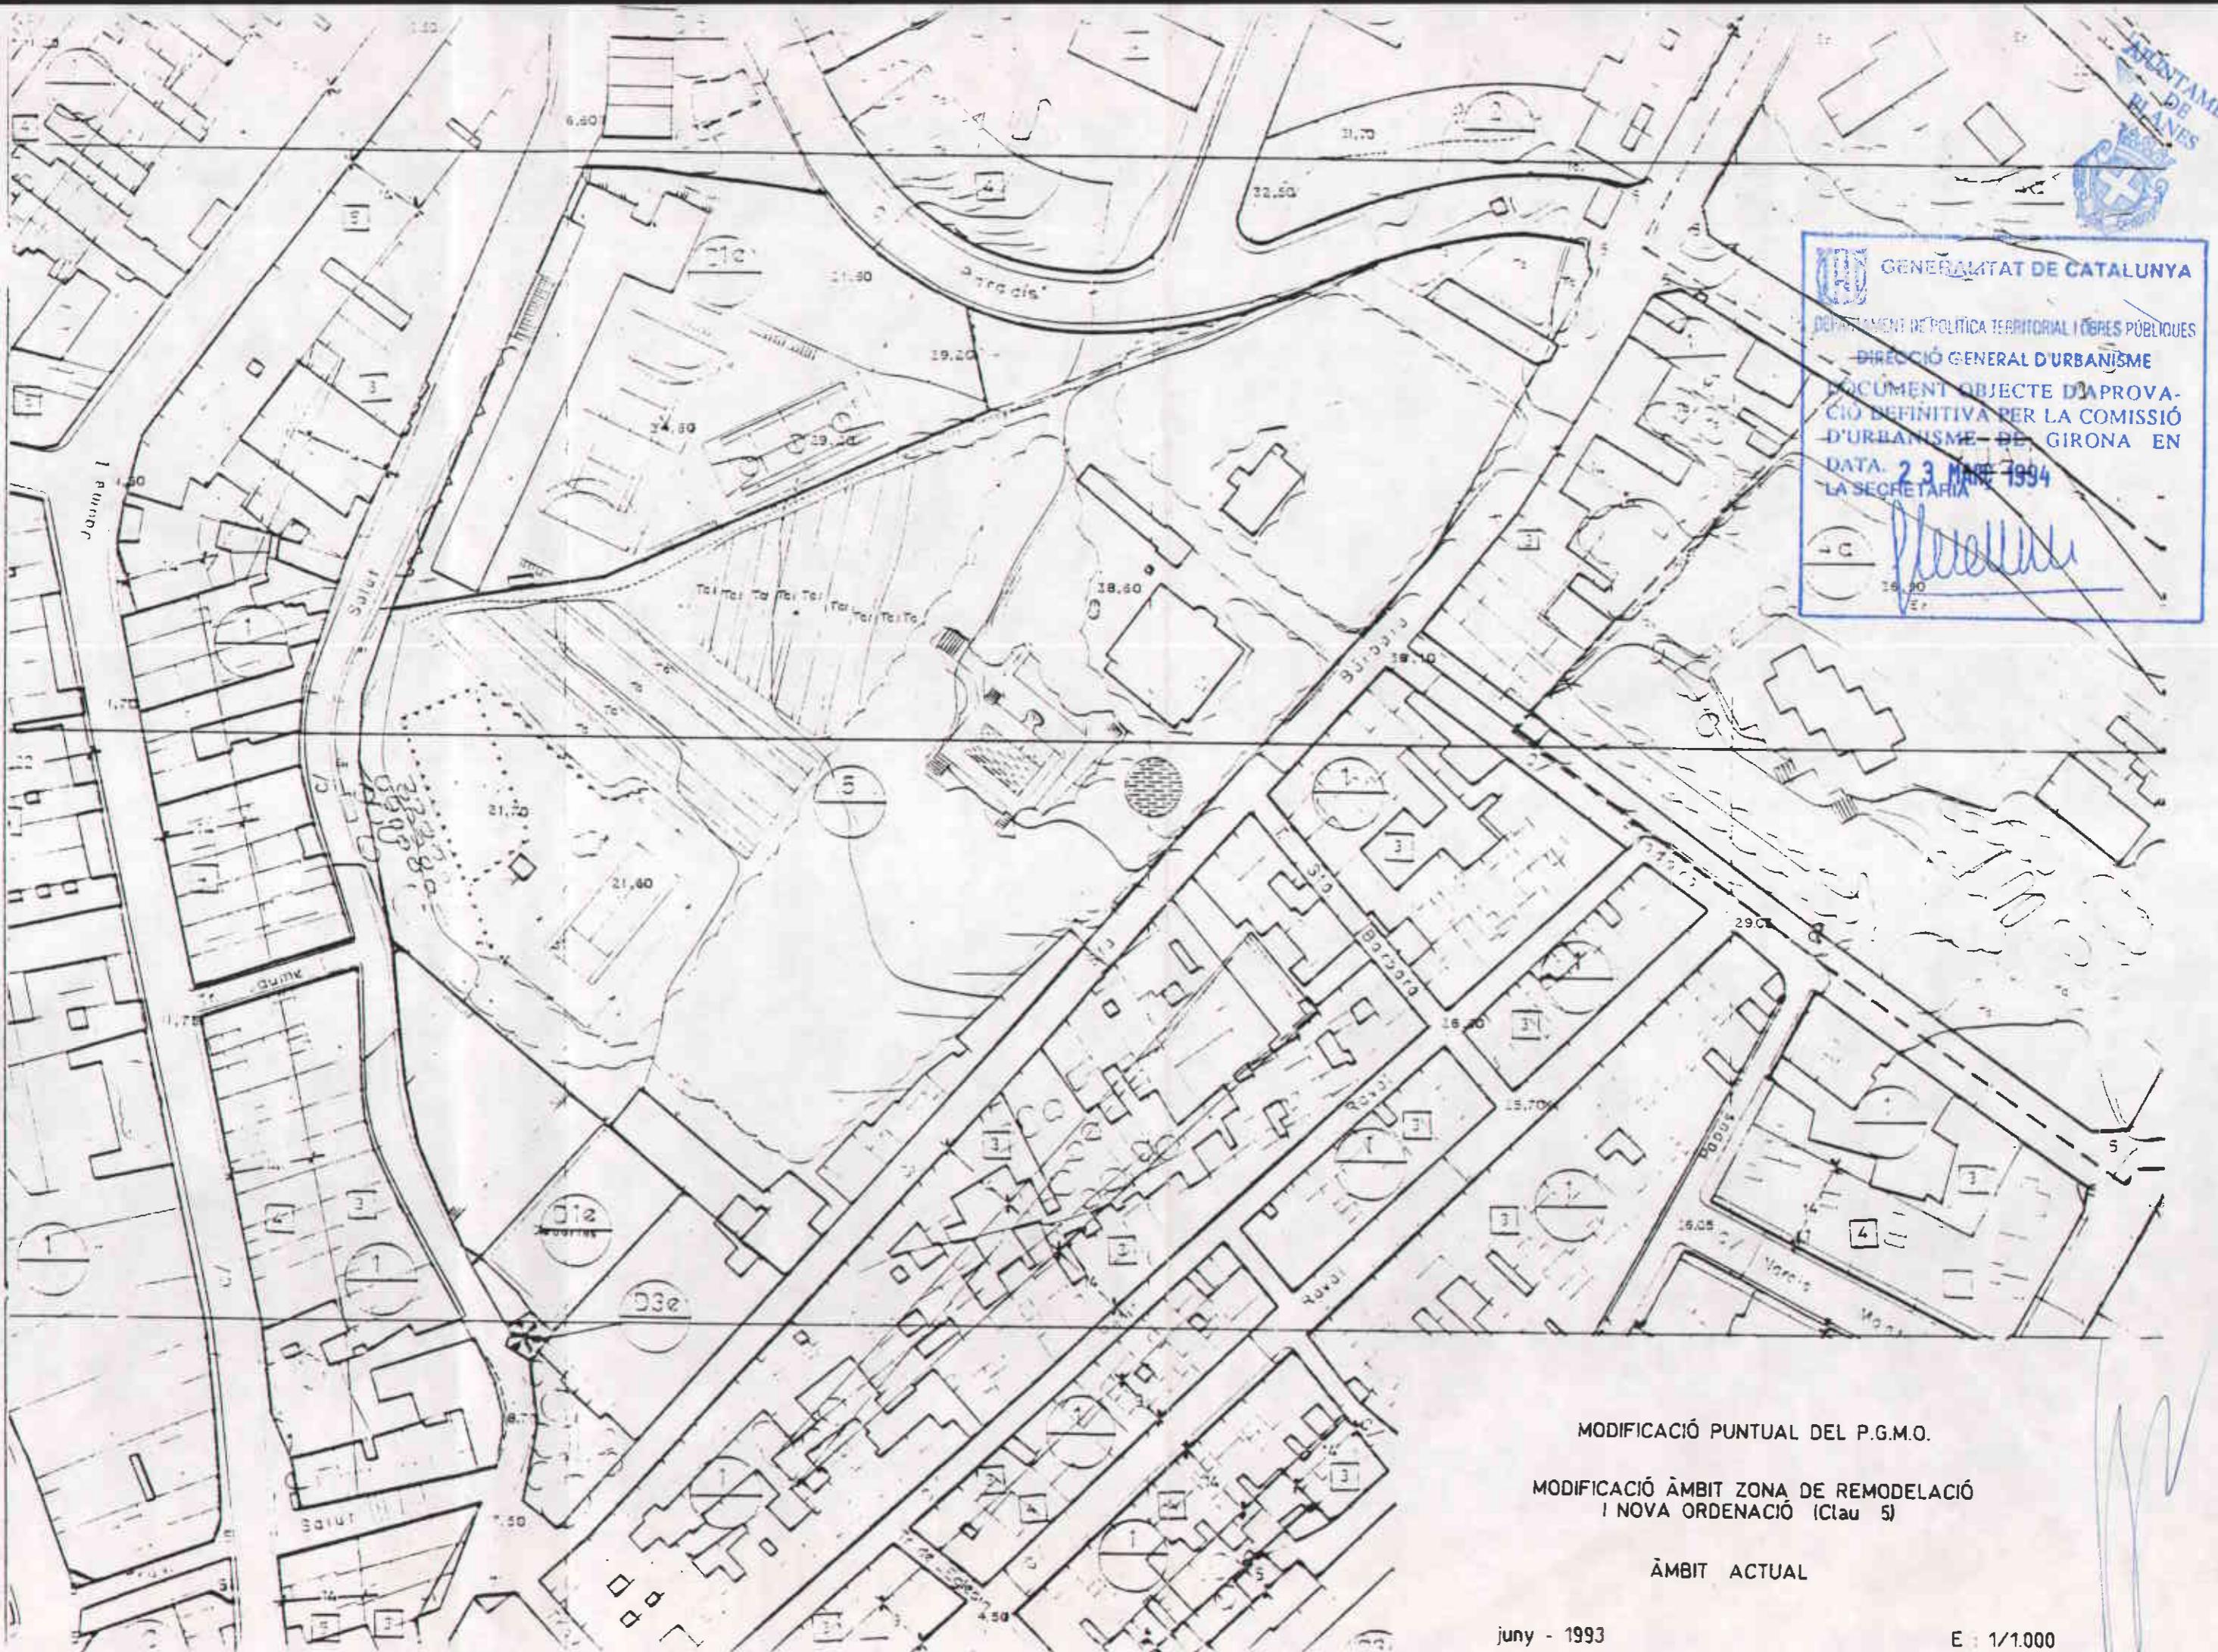

MODIFICACIÓ PUNTUAL DEL P.G.M.O.

MODIFICACIÓ ÀMBIT ZONA DE REMODELACIÓ I NOVA ORDENACIÓ (Clau 5)

ÀMBIT ACTUAL

AUANTAMENT
DE


~~DATA: 25 MAI~~
LA SECRETARIA

Delimitació segons l'acord de la C.U.G. de data 23 de març de 1994

La Secretaría

La Secretaría

MODIFICACIÓ PUNTUAL DEL P.G.M.O.

**MODIFICACIÓ ÀMBIT ZONA DE REMODELACIÓ
I NOVA ORDENACIÓ (Clau 5)**

ÀMBIT MODIFICAT

